


1階平面図

1/400

# 施設衛生管理業務 対象範囲

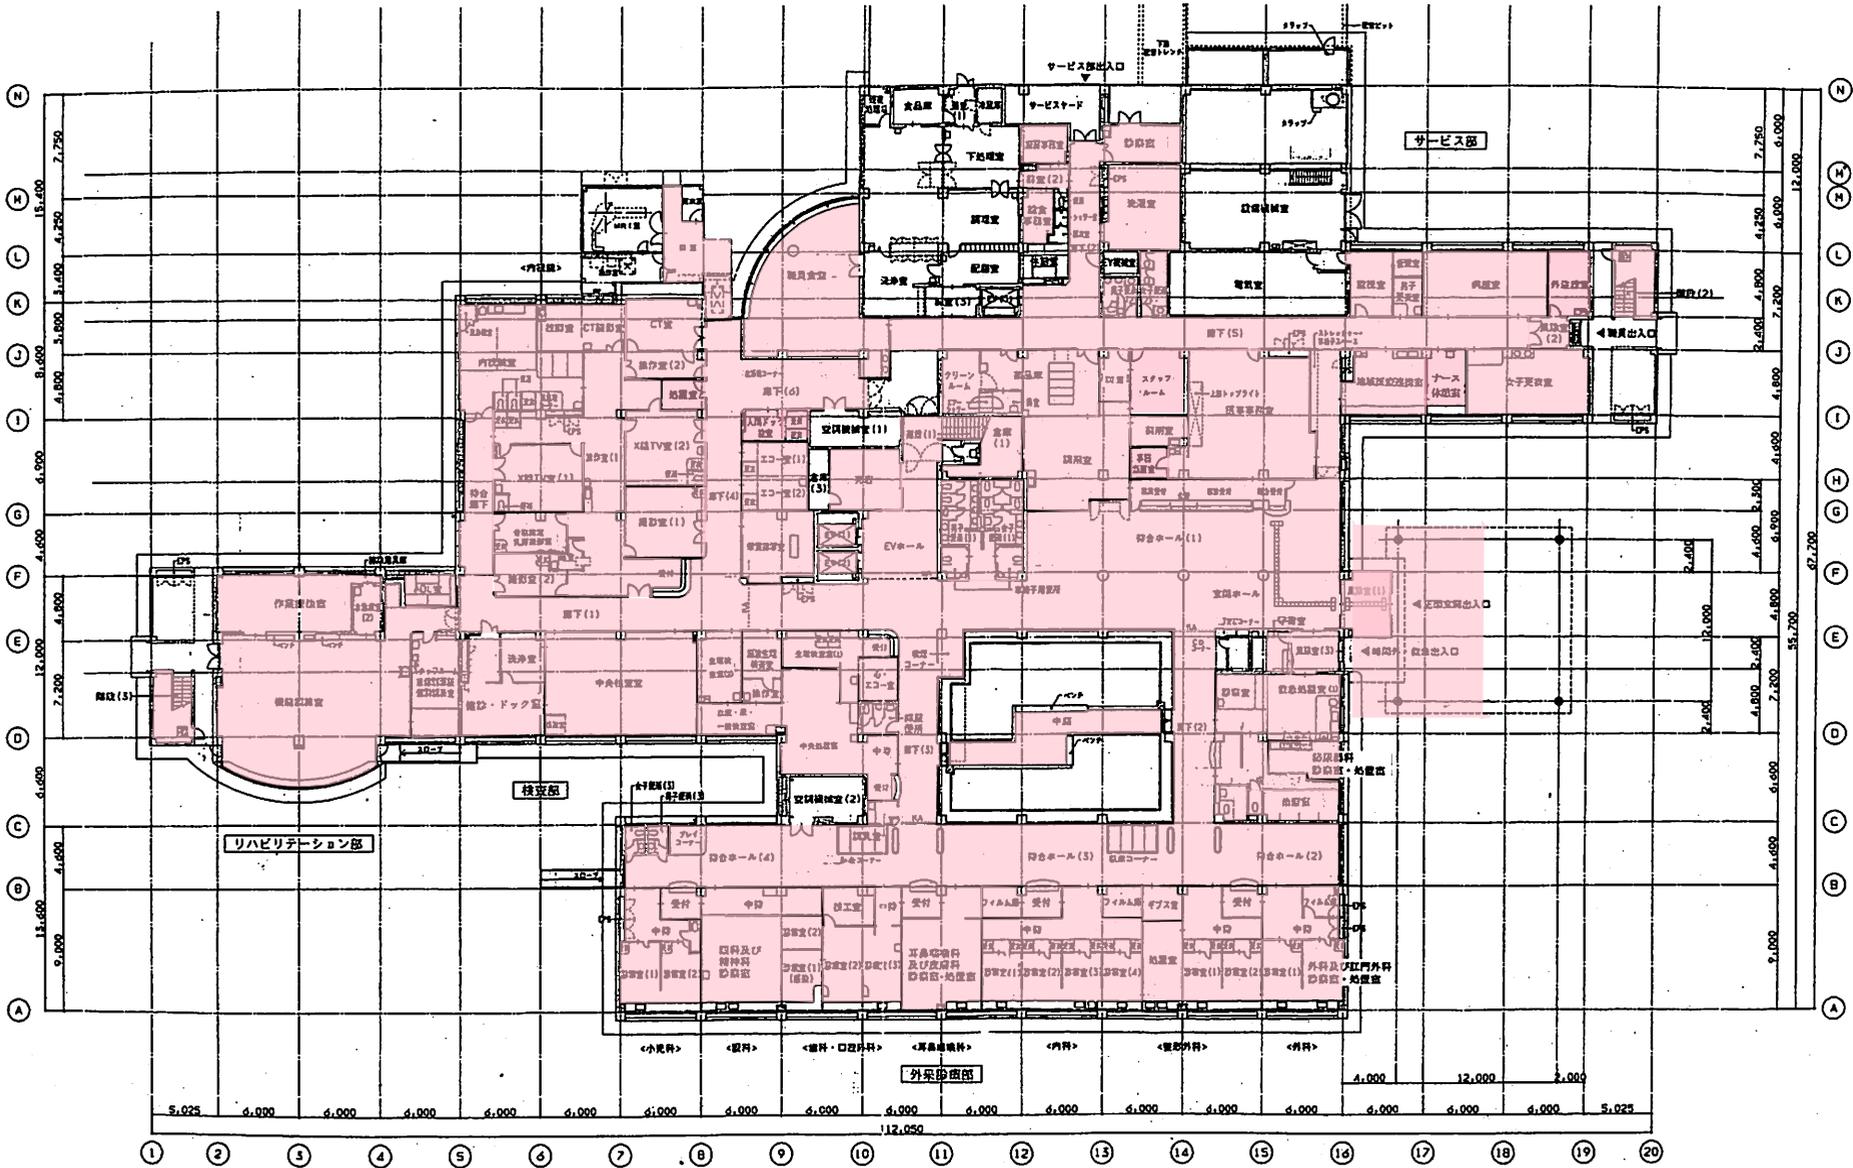

竣工図 意

竹中・坂山特選建築共同企業体

日建設計


公立森町病院移転新築工事

1階平面図

N-940032-A

2階 平面図 1/400

施設衛生管理業務 対象範囲

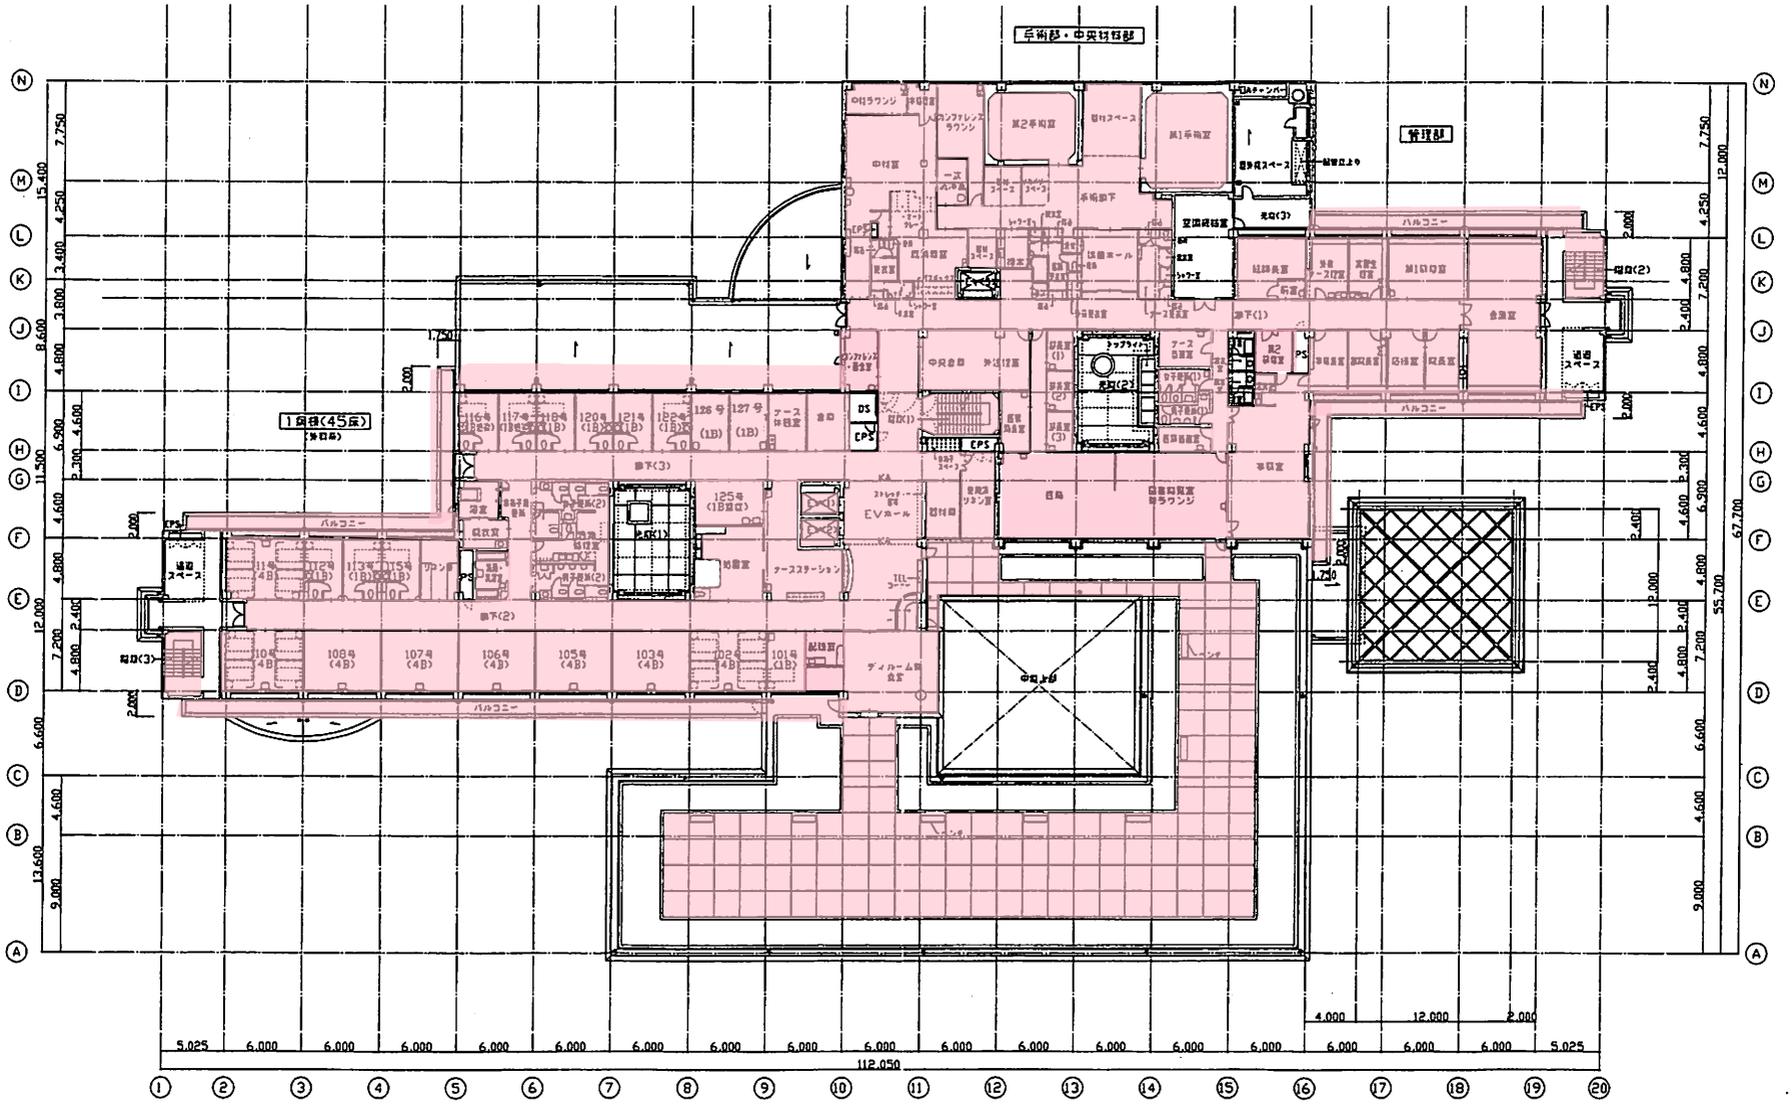

設計	
監理	
施工	

